


– **SDM** –
DEVELOPMENT

ul. Elektoralna 24 / 60
00-892 Warszawa

ogrody i Włochy

ul. Ks. J. Chrościckiego
Warszawa

INWENTARYZACJA POWYKONAWCZA
BUDYNKU MIESZKALNEGO
WIELORODZINNEGO Z GARAZEM
PODZIEMNYM

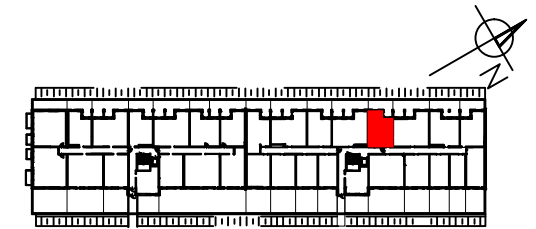

ul. Chrościckiego 87A

Nr budynku	87A	Nr lokalu	216
Kondygnacja	+4		
Powierzchnia użytkowa lokalu wg PN-ISO 9836:1997		43.38m ²	
i.p.	Rodzaj pomieszczenia	Powierzchnia użytkowa	
1	Hol	5.62 m ²	
2	Pokój dzienny z aneksem	26.13 m ²	
3	Łazienka	4.13 m ²	
4	Pokój	7.50 m ²	
	Loggia	3.39 m ²	

Inwentaryzacja powykonawcza wykonana jest zgodnie z zasadami określonymi w normie PN-ISO 9836:1997 oraz z przepisami Rozporządzenia Ministra Transportu i Gospodarki Morskiej w sprawie szczegółowego zakresu i formy projektu budowlanego z dnia 25 kwietnia 2012r. zgodnie z art. 57 ust. 1a Prawa budowlanego. Pomiary wykonano w dokładności do +/- 5mm w świetle tynku, wymiary zaokrąglone zostały do 1 cm.